




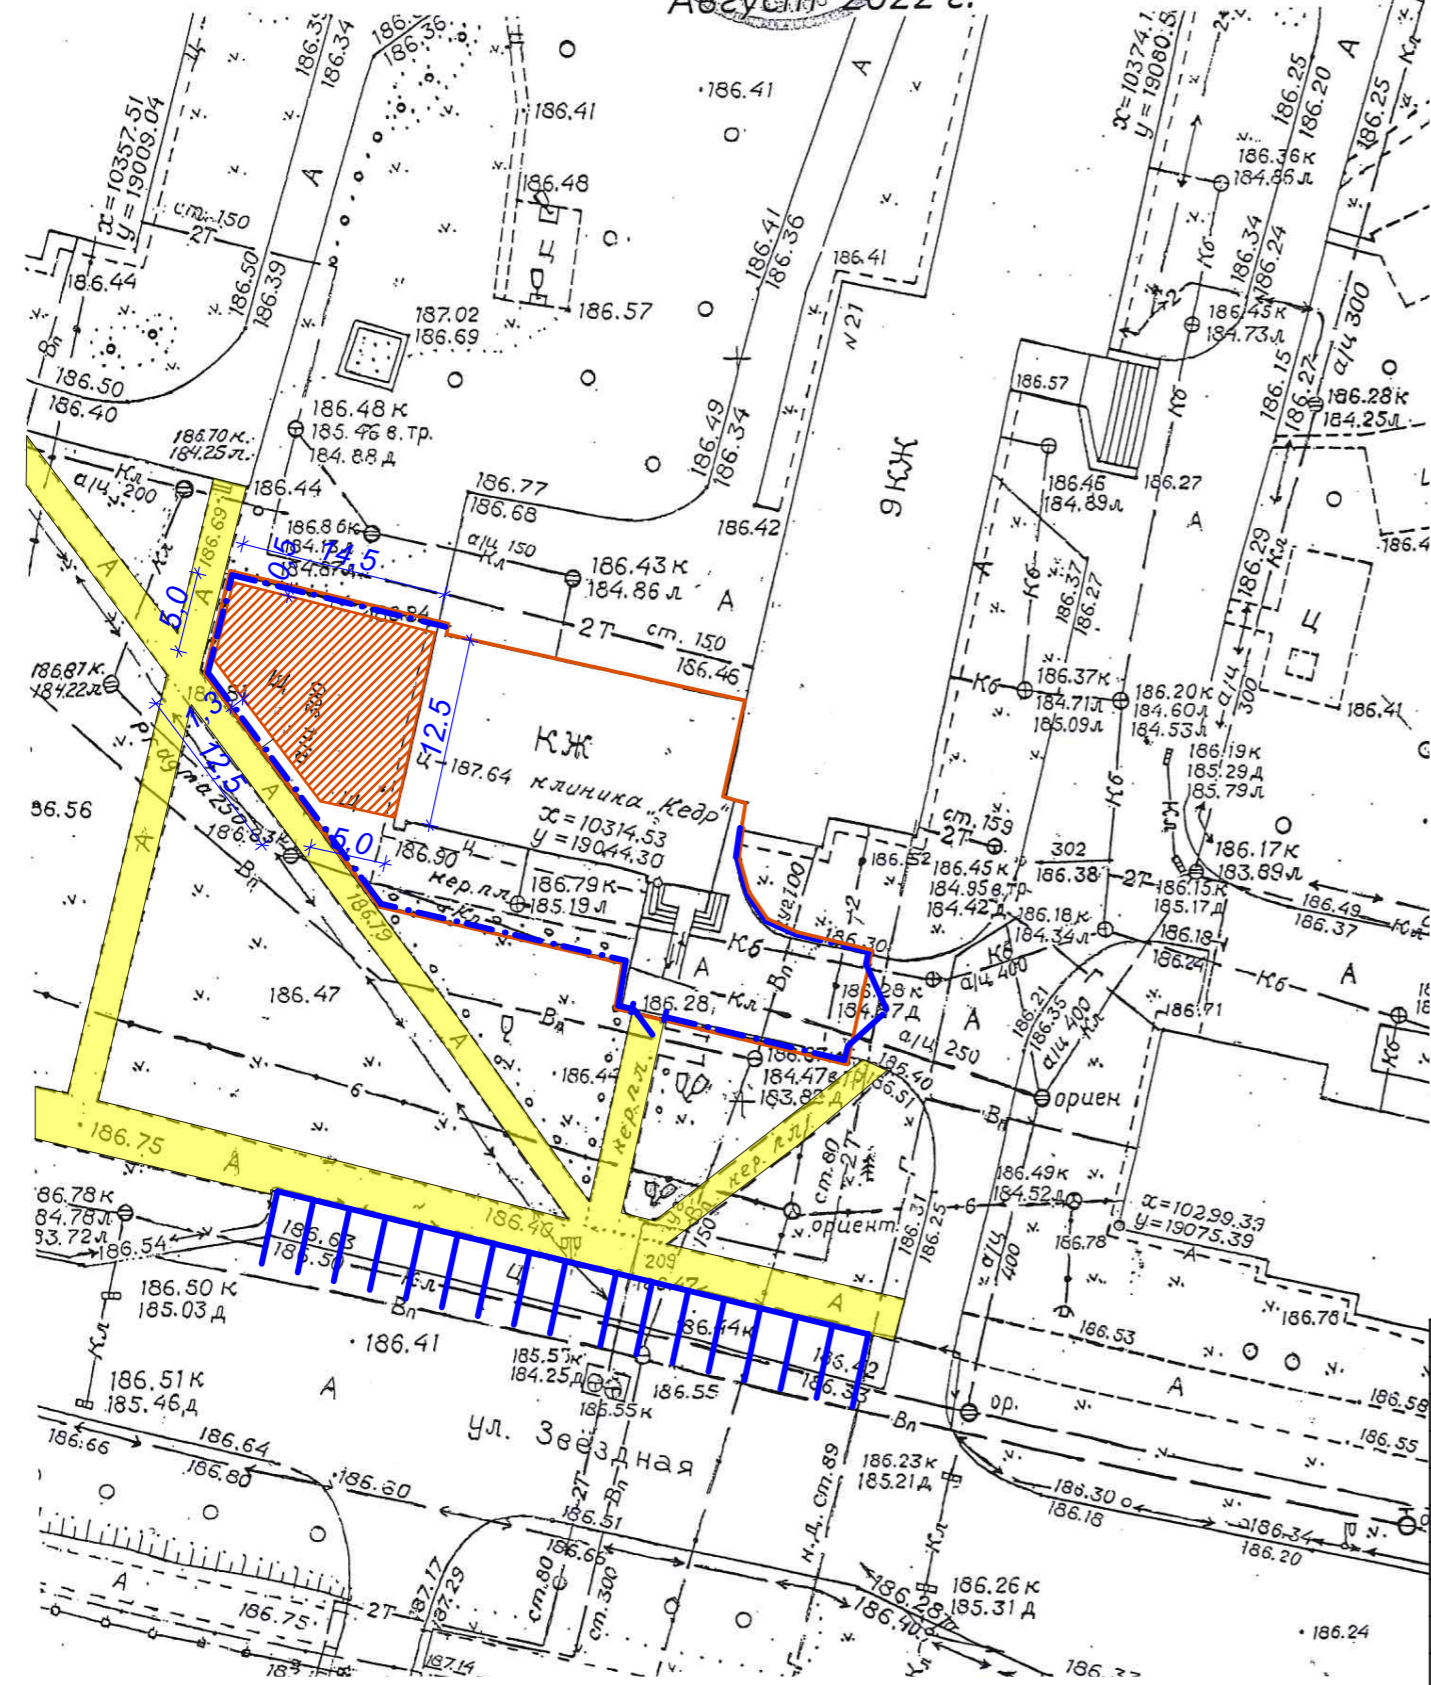


Исполнительная съемка М 1:500 здания клиники «Кедр»
по адресу: ул. Звездная, д. 21а, г. Обнинск.

Исполнитель (Соколова Т.М.)

Август 2022 г.



Условные обозначения:

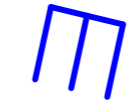-  Габариты участка планируемой пристройки к клинике "Кедр"
-  Границы участка
-  Существующее ограждение участка
-  Пешеходные дорожки
-  Парковочные места

СОГЛАСОВАНО:

Взам. инв. №

Подпись и дата

Инв. № подл.

Изм.						Кол.уч.						Лист						№ док.						Подп.						Дата					
Адрес: Калужская обл., г. Обнинск, ул. Звездная, д. 21а																																			
Клиника "Кедр"												Стадия			Лист			Листов																	
Схема местоположения планируемой пристройки к клинике "Кедр". М 1:500												ООО "НПФ Стройполисервис"																							
Директор		Ашварин		[Подпись]		ГАП		Беспалова		[Подпись]		Архитектор		Мисюрева		[Подпись]																			